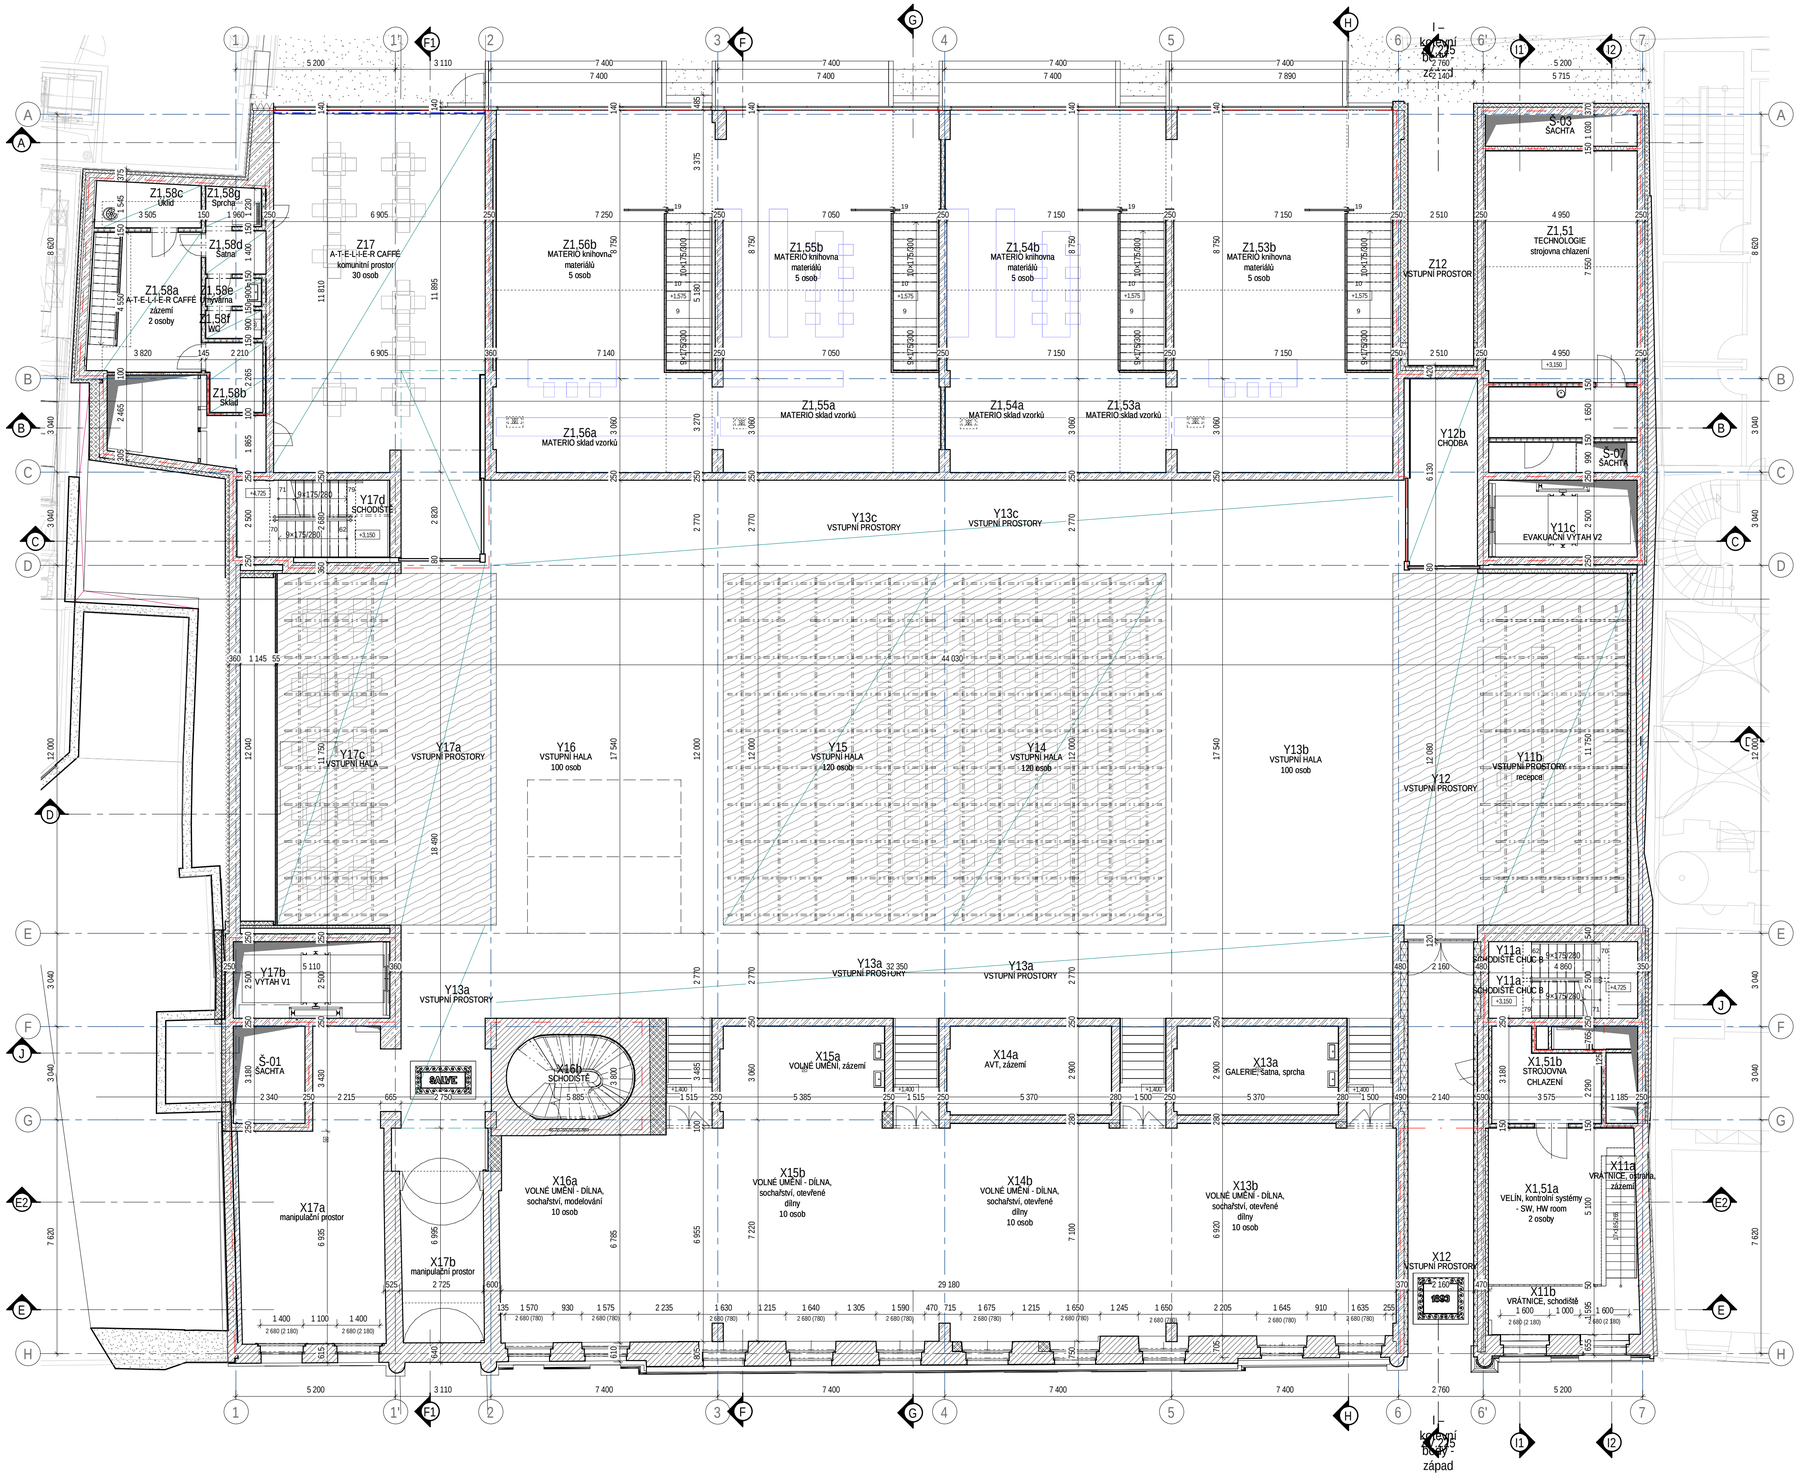


Tabulka místností 1.5.NP		
Číslo	Název místnosti	Plocha [m²]
1.5NP		
Trakt "X"		
X1.51a	VELÍN, kontrolní systémy - SW, HW room	19,95
X1.51b	STROJOVNA CHLAZENÍ	9,34
		29,30
Trakt "Z"		
Z1.51	TECHNOLOGIE strojovna chlazení	37,33
Z1.53a	MATERIO sklad vzorků	Přebytečná místnost
Z1.53b	MATERIO knihovna materiálů	53,59
Z1.54a	MATERIO sklad vzorků	24,09
Z1.54b	MATERIO knihovna materiálů	53,71
Z1.55a	MATERIO sklad vzorků	23,45
Z1.55b	MATERIO knihovna materiálů	52,43
Z1.56a	MATERIO sklad vzorků	23,35
Z1.56b	MATERIO knihovna materiálů	52,33
Z1.58a	A-T-E-L-I-E-R CAFFÉ zázemí	14,94
Z1.58b	Sklad	4,04
Z1.58c	Úklid	5,04
Z1.58d	Šatna	2,74
Z1.58e	Umyvárna	1,63
Z1.58f	WC	1,63
Z1.58g	Sprcha	2,31
Š-02	ŠACHTA	12,17
		364,79
		394,08

LEGENDA MATERIÁLŮ:

- beton prostý
- železobeton
- pěnový polystyrén EPS
- extrudovaný polystyrén XPS
- tepelná izolace z minerálních vláken
- hydroizolace
- dozdívky - cihla plná CP P20/M10
- zdivo z keramických cihel
- cihelná vyzdívka - keramická tl. 500mm
- zemina původní
- zemina nasypaná, zhutněná
- stávající zděné konstrukce
- štěrk fr. 8/16 - provětrávaná podlaha
- sousední objekty
- okolní terén
- dřevěná podlaha
- odvětrávací tvarovky do betonu
- pěnosklo
- SDK příčka
- skleněná strukturální příčka
- dělící interiérová příčka
- dělící příčka - překližka
- dělící příčka - síťová výplň
- dělící příčka - porobetonová výplň
- Herakustik
- technologické vybavení
- osvětlení
- hranice požárních úseků
- hranice nehmotných požárních úseků
- ZOTK, přívod vzduchu
- ZOTK, odvod vzduchu
- hranice KN
- hranice Paláce Národní
- P2.4 označení skladby podlah
- W1.1 označení skladeb montovaných stěn a povrchových úprav
- C5.01 3-5 3400 mm označení skladby podhledů
- dilatace podlahy (kolem technologického vybavení)

INVESTOR
VYSOKÁ ŠKOLA UMĚLECKOPRŮMYSLOVÁ V PRAZE
náměstí Jana Palacha 80 IČ: 60461071
116 93 Praha 1
KONTAKTNÍ OSOBA
prof. ak. arch. Jindřich Smetana
umprum@ateliersmetana.cz,+420 734 621 656

ARCHITEKT
PROJEKTOVÝ ATELIÉR UMPRUM
prof. Ing. arch. Ivan Kroupa
Ing. arch. Jana Morsovcová
Ing. arch. Tomáš Zinek
A: nám. Jana Palacha 80, 116 93 Praha 1
T: +420 775 106 816
E: ivankroupa@ivankroupa.cz
INTERNET: www.visup.cz

autorizace:

datum: AUTORSKÁ PRÁVA VYHRAZENA
podpis:

MANAŽER
AED project, a.s.
Pod Radnicí 1235/2a, 150 00, Praha 5
T: 257 257 100 F: 257 225 962
E: aed@aedproject.cz
Internet: www.aedproject.cz

ZPRACOVATEL PROFESNÍ ČÁSTI
AED project, a.s.
Ing. Zbyněk Ransdorf
David Vančuřík
Jakub Spilka

PROJEKT
TECHNOLOGICKÝ A VÝZKUMNÝ OBJEKT VYSOKÉ ŠKOLY UMĚLECKOPRŮMYSLOVÉ V PRAZE
Mikulandská ulice 134/5, Praha 1

STUPEŇ PROJEKTOVÉ DOKUMENTACE
DOKUMENTACE SKUTEČNÉHO PROVEDENÍ STAVBY

PROFESNÍ ČÁST
D.1.1 - ARCHITEKTONICKO-STAVEBNÍ

ČÍSLO PARÉ	
ČÍSLO ZAKÁZKY	14-018
DATUM	09/2021
MĚŘÍTKO	Jak je ukázáno
NÁZEV VÝKRESU	**Půdorys 1,5.NP**

SO.01	D.1.1	AS.1	115